




PLANO DE BASE
ESC. 1/200

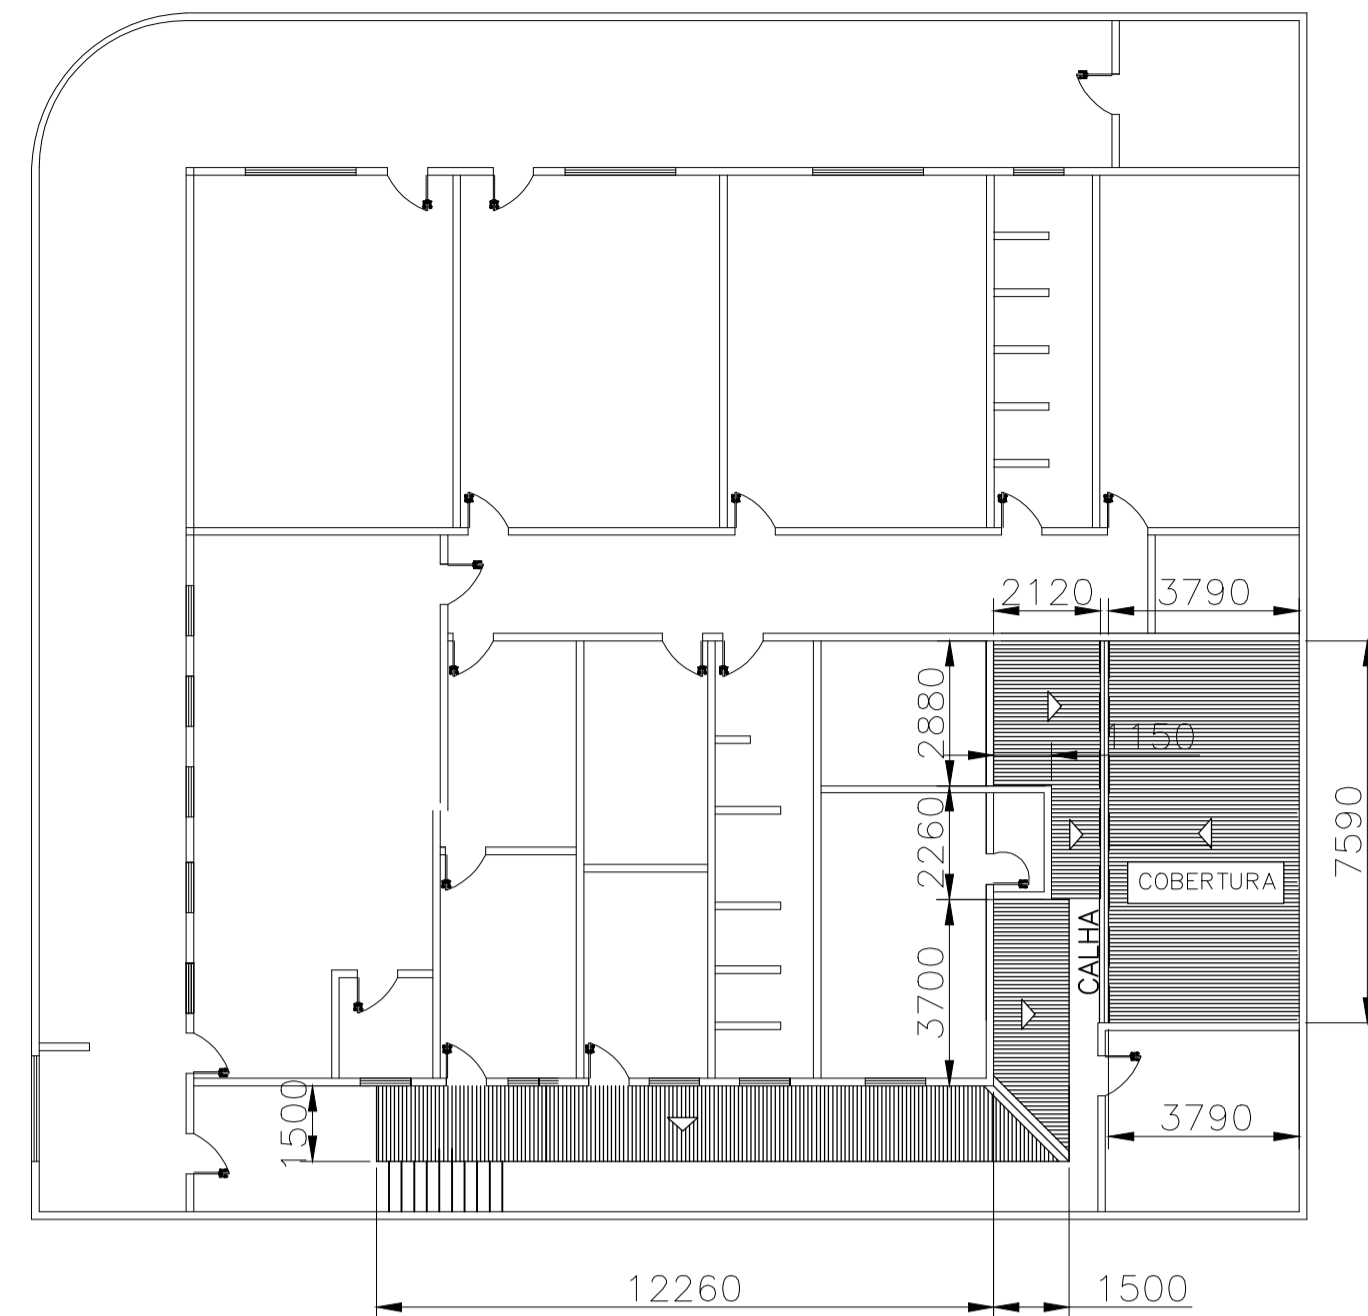

PLANO DA COBERTURA - TERREO
ESC. 1/200

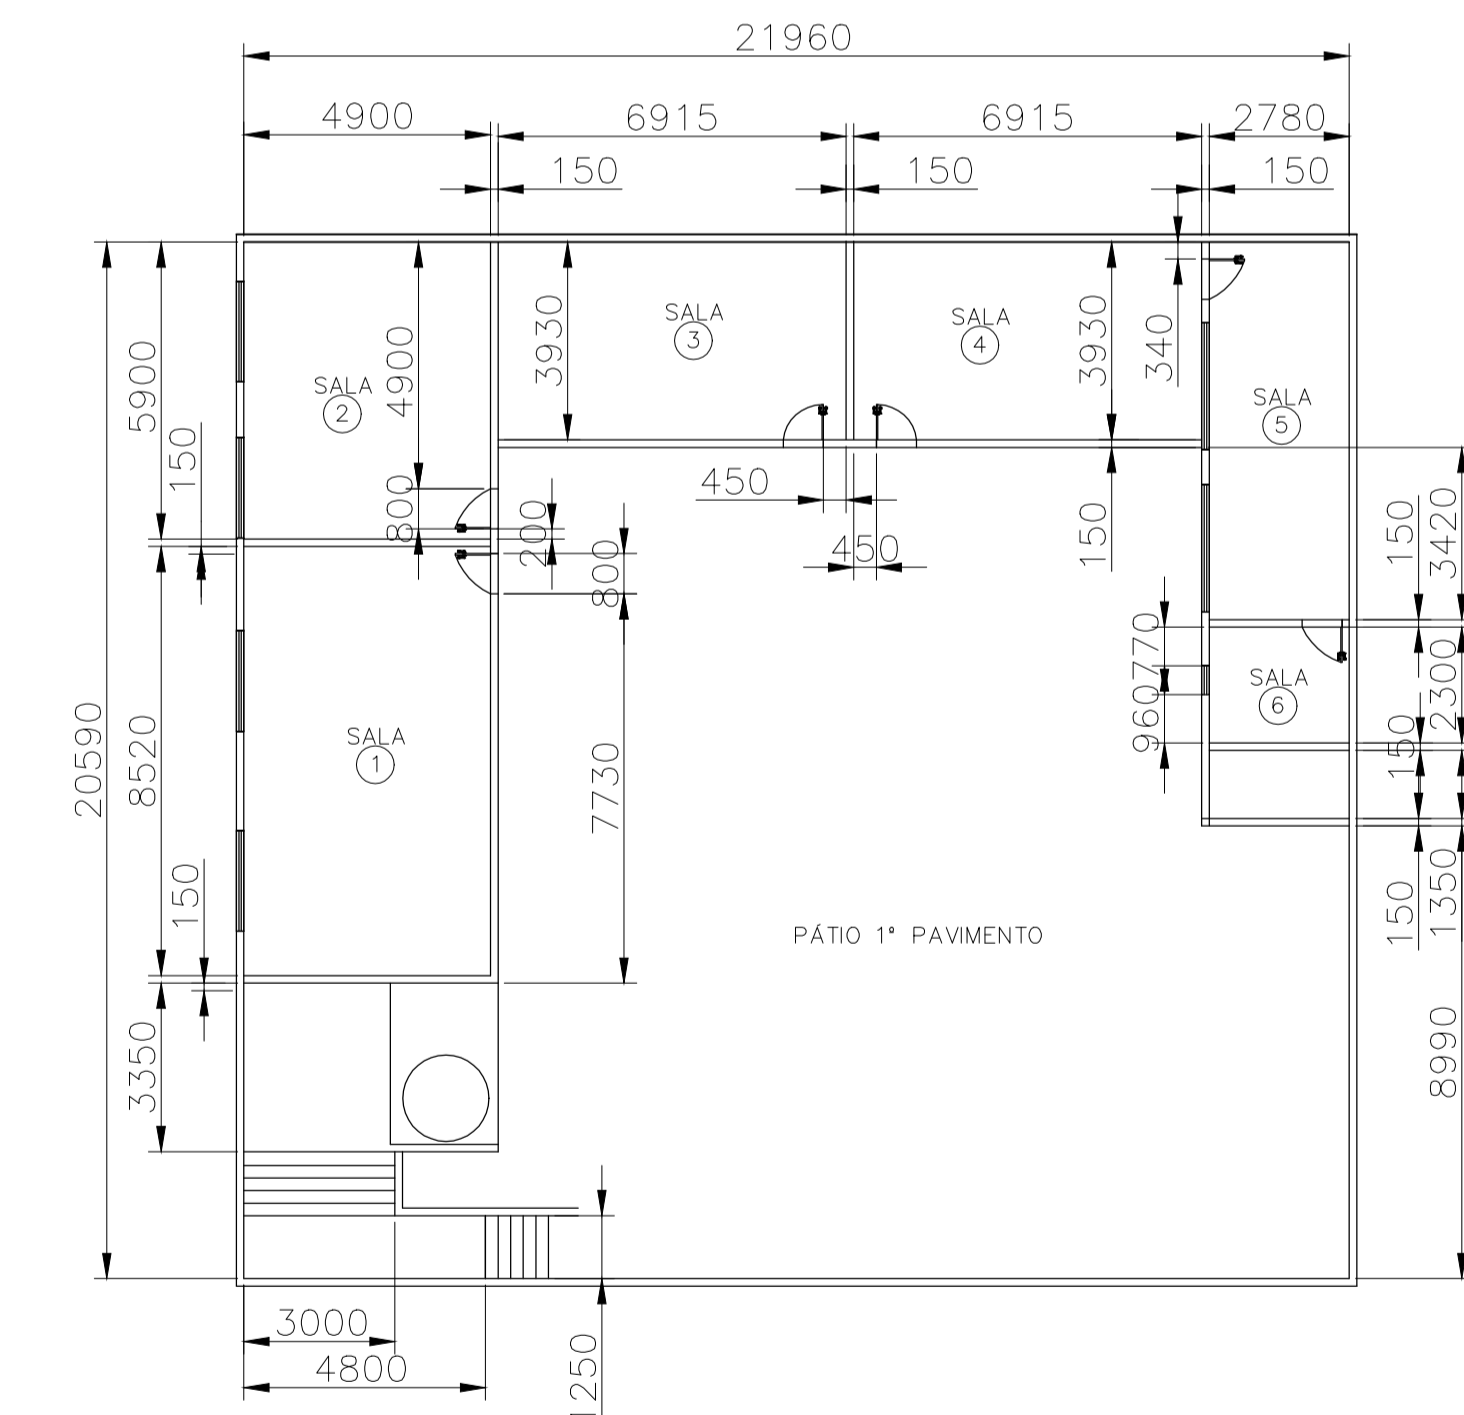

PLANO DE BASE 1º PAVIMENTO
ESC. 1/200

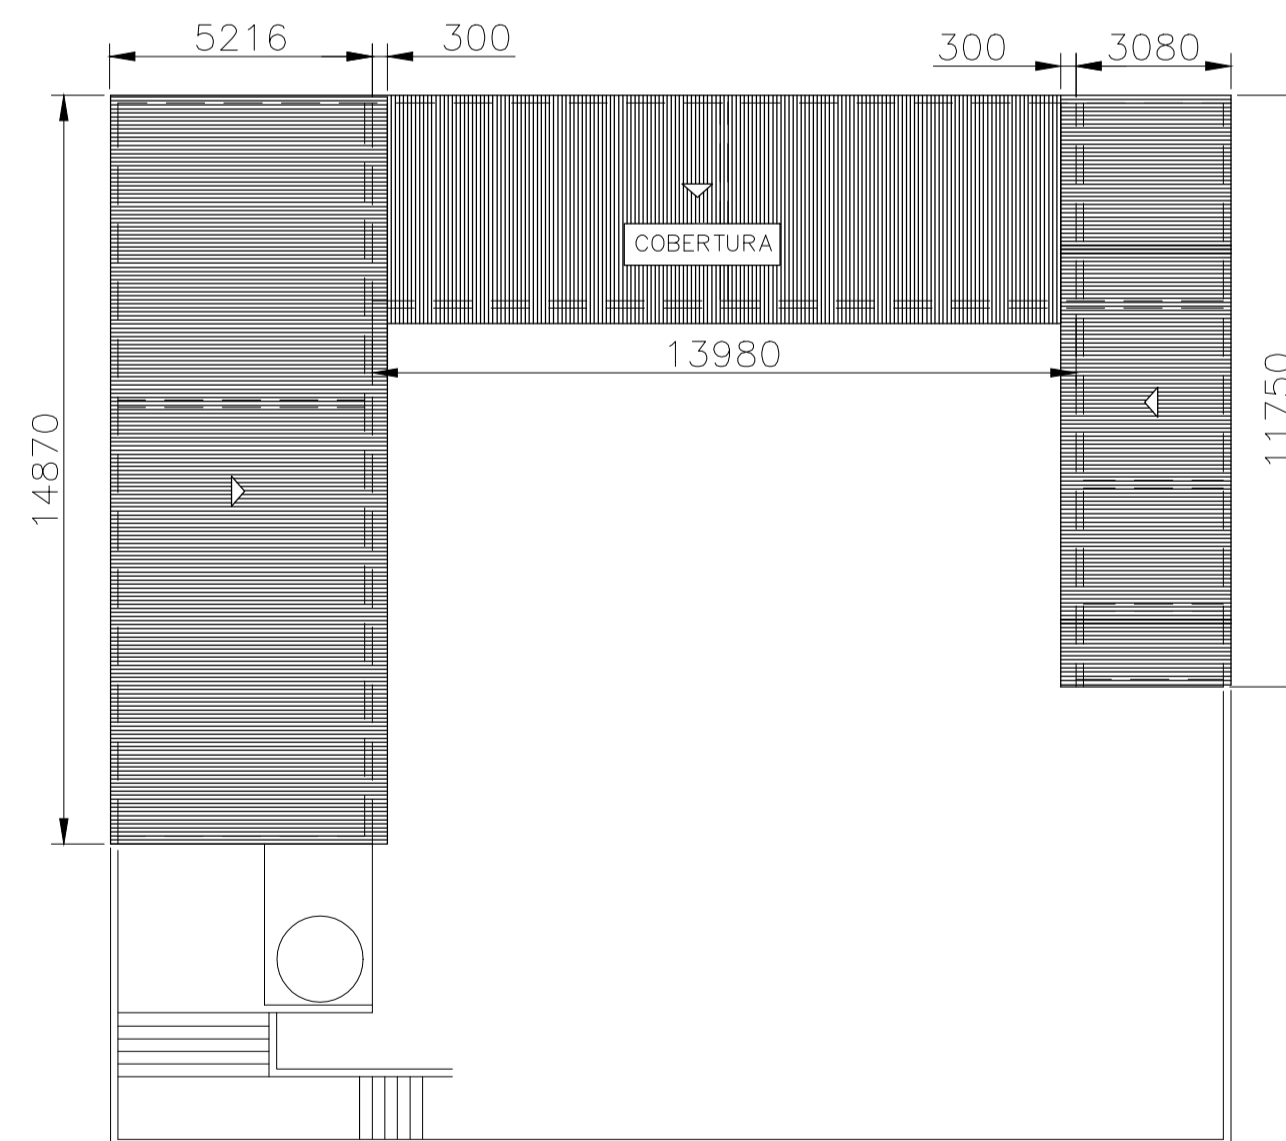

PLANO DA COBERTURA - 1º PAVIMENTO
ESC. 1/200

LEGENDA

- 01 - LIMPEZA DE PISO C/ JATO
- 02 - EMBOÇO DE PAREDE
- 03 - EMBOÇO DE TETO
- 04 - REPINTURA DE PAREDE
- 05 - REPINTURA DE TETO
- 06 - REPINTURA EM FERRO (JANELAS , PORTAS E GRADES)
- 07 - LIMPEZA DE VIDROS OS DOIS LADOS
- 08 - VIDROS NOVOS
- 09 - RETIRADA DE PORTA DE MADEIRA
- 10 - PORTA DE MADEIRA NOVA (COMPLETA C/FERRAGENS)
- 11 - PINTURA PORTA NOVA
- 12 - LUMINARIAS NOVAS
- 13 - PONTO DE LUMINÁRIA
- 14 - PONTO DE TOMADA
- 15 - PONTO DE INTERRUPTOR
- 16 - RETIRADA DE PISOS CERAMICOS
- 17 - COLOCAÇÃO DE PISOS CERAMICOS
- 18 - LIMPEZA DE VASOS SANITARIOS
- 19 - VASOS SANITARIOS NOVOS
- 20 - RETIRADA DE AZULEJOS
- 21 - COLOCAÇÃO DE AZULEJOS NOVOS
- 22 - RETIRADA DE COBERTURA
- 23 - COLOCAÇÃO DE COBERTURA NOVA
- 24 - RETIRADA DE CALHA GALVANIZADA
- 25 - COLOCAÇÃO DE CALHA GALVANIZADA
- 26 - RETIRADA DE ESTRUTURA METÁLICA
- 27 - RETIRADA DE PISO VINILICO
- 28 - COLOCAÇÃO DE PISO VINILICO
- 29 - IMPERMIABILIZAÇÃO DE PISO
- 30 - REPARO EM TELHADO COM TELHAS DE ALUMINIO
- 31 - COLOCAÇÃO DE TELHADOS DE AMIANTO
- 32 - CALHA GALVANIZADA NOVAS
- 33 - LIMPEZA DE TUBULAÇÃO DE ÁGUA PLUVIAL
- 34 - PODA DE ÁRVORE
- 35 - TUBO DN100
- 36 - TUBO DN150
- 37 - TUBO DN50
- 38 - REGISTRO Ø 3/4"
- 39 - TORNEIRA
- 40 - JOELHO DN50
- 41 - CURVA DN50
- 42 - PORTA DIVISORIA COMPLETA
- 43 - LAVATÓRIO COMPLETO
- 44 - CHUVEIRO
- 45 - MICTORIO
- 46 - CX. DE DESCARGO
- 47 - RECOMPOSIÇÃO DO PISO CIMENTICIO

SALAS TERREO A EXECUTAR

SALA 2	2 3 4 5 13 14
SALA 3	1 2 4 A 11 14
SALA 3-1	4 5 7 8 12 13 15
SALA 4	1 A 15
SALA 5	1 2 4 A 9 11 13 14 15
SALA 6	1 A 15
SALA 7	1 A 15 18 42 43 44
SALA 8	1 A 15
SALA 9	1 2 4 A 17
SALA 10	1 A 15
SALA 11	1 A 5 9 A 15
SALA 12	1 A 15 18 42 43 44 38 39
SALA 13	2 A 15 18 27 28 39 42
SALA 14	1 A 15
SALA 14-1	1 A 15
SALA 15	1 A 15
SALA 16	1 A 8
SALA 17	1 A 5 9 A 15 21 27 28
PÁTIO INTERNO	12 A 15
CORREDOR	2 3 13 14 27 28
ESCADA ACESSO 1º PAV. DE BAIXO DA ESCADA	1 2 4 12 13 14 15 9 A 14
MURO - 1	2 4 12 43 45
MURO - 2	1 4 13 14 15 26 34 47
COBERTURA	6 22 23 24 25 30 31 32

SALAS 1º PAVIMENTO A EXECUTAR

SALA 1	1 A 15
SALA 2	1 A 15
SALA 3	1 A 15
SALA 4	1 A 15
SALA 5	1 A 15
SALA 6	1 A 15 43
PATIO 1º PAV.	1 2 4 7 9 10 11 12 13 14 15 29 33
COBERTURA	30

AS BUILT

END.
RUA SANTA JULIA Nº 13
BAIRRO- NITEROI
VOLTA REDONDA

VERMELHO	0.10
AMARELO	0.20
VERDE	0.30
CYAN	0.40
AZUL	0.50
MAGENTA	0.50
BRANCO	0.20
COR 8	0.05
COR 9	0.10
COR 10	0.10